

Hotel Scaletta, Scans

1670 m über Meer


Telephon 72.71 Telegramme: Scaletta

H. ALDER

Davos-Platz


*Genau Architekt H. Hartmann
Scaletta*

Hofmeister
H. Alder

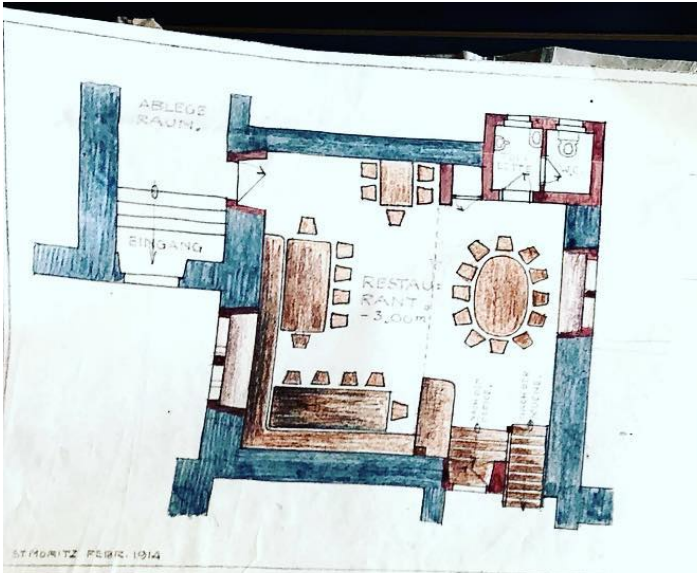



HOTEL SCALETTA SCANFS.
RESTAURANT UMBAU, M. 1:50

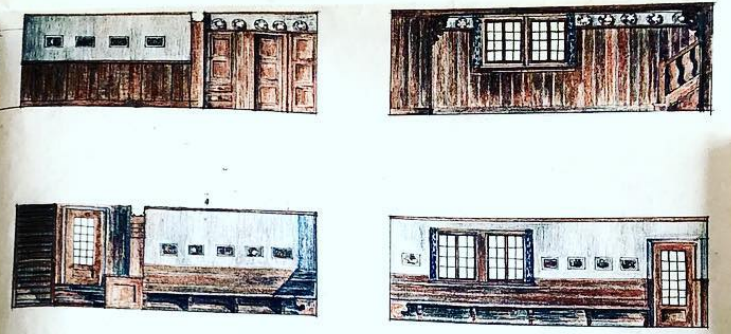

NICOL. HARTMANN & CO.


HOTEL SCALETTA
IN SCANFS. M. 1:100.

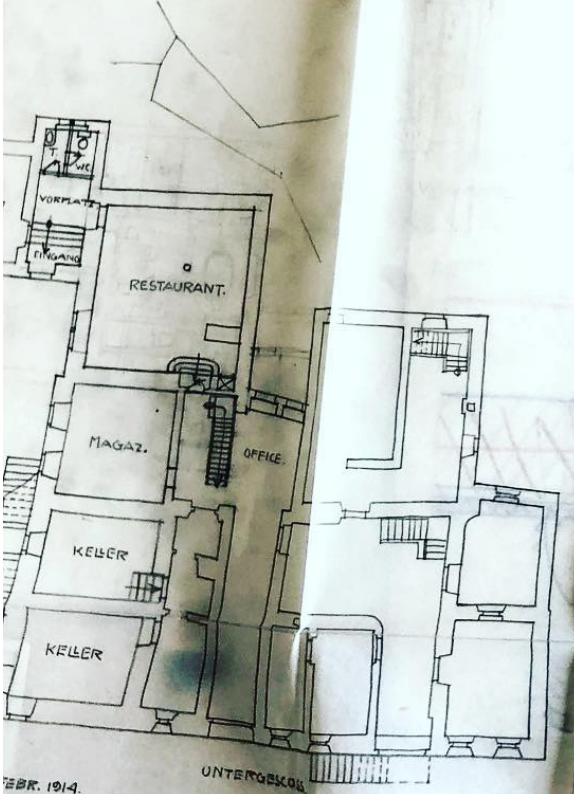

FEBR. 1914.


UNTERGESCHOSS

NICOL. HARTMANN

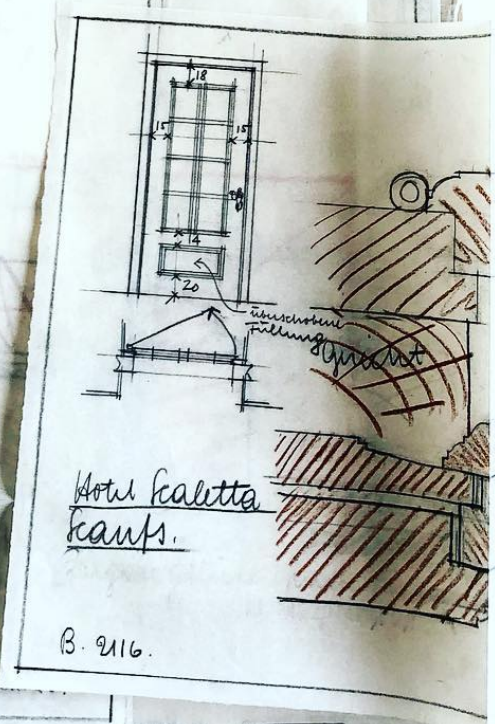

Hotel Scalletta
Scansf.


B. 216.

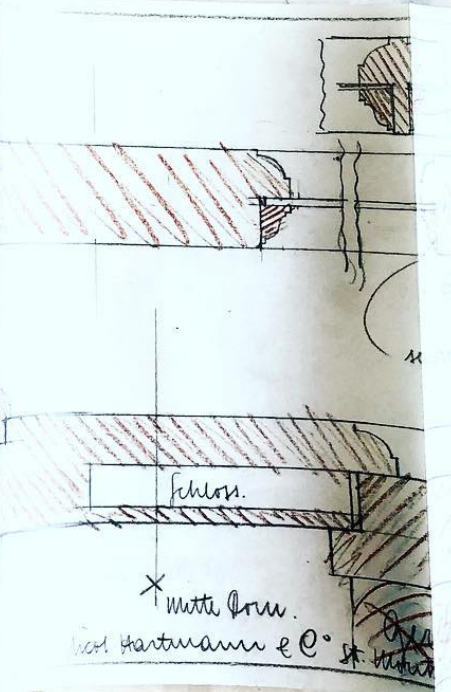

X mitte Fen.
Nicol. Hartmann & Co.

HOTEL SCALETTA SCANFS.
MÖBLIERUNGSPLAN DES VESTIBULS. 1:50.

B 2075.

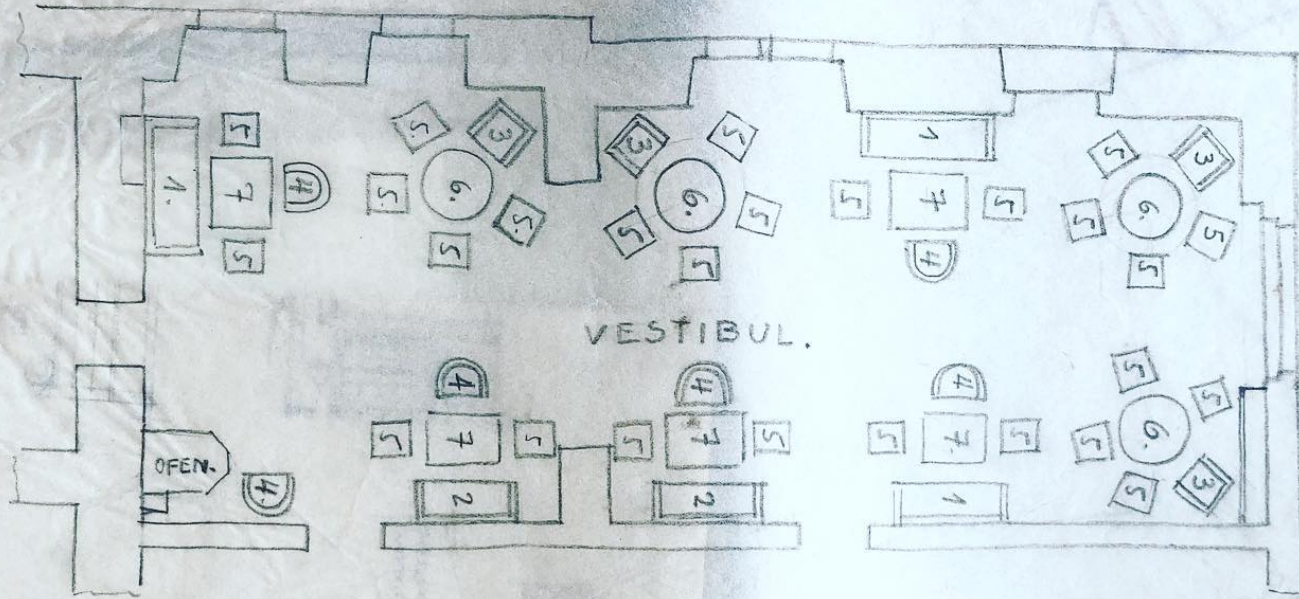

ST. MORITZ MAI 1914.

NICOL. HARTMANN & CO.

Hotel Scaletta Scanfs. | Restaurant,
Abänderung zu Plan B 2057.

